
街区・画地出来形確認測量原図

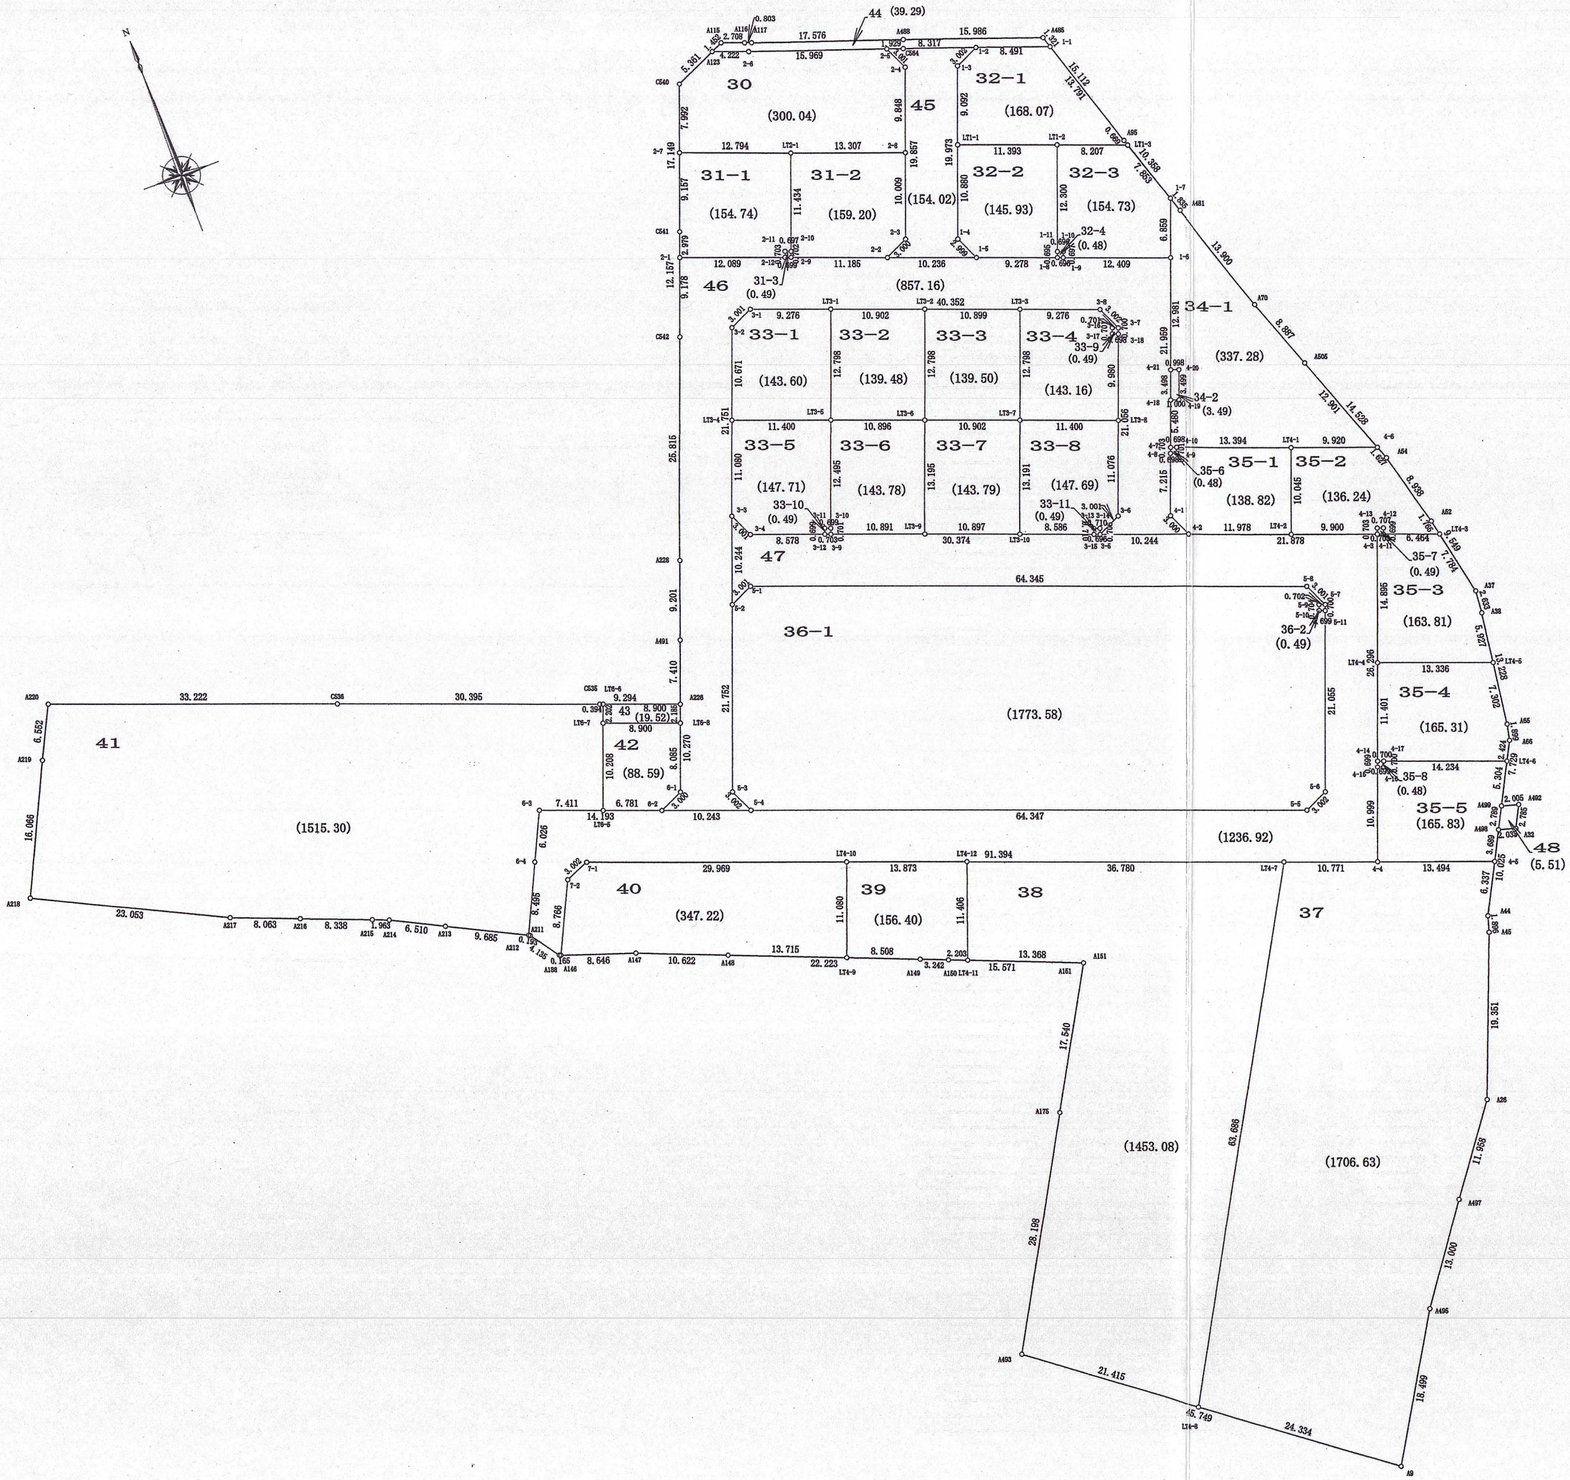

座標リスト

点　名	X座標	Y座標
A226	-33953.458	23511.446
C535	-33950.179	23502.750
C536	-33939.519	23474.286
A220	-33927.838	23443.185
A219	-33933.707	23440.273
A218	-33948.193	23433.326
A217	-33958.430	23453.981
A216	-33961.396	23461.479
A215	-33964.436	23469.243
A214	-33965.160	23471.068
A213	-33968.101	23476.876
A212	-33972.429	23485.540
A211	-33972.531	23485.704
A188	-33975.869	23488.145
A146	-33975.923	23488.301
A147	-33978.716	23496.483
A148	-33982.681	23506.337
A149	-33990.967	23526.957
A150	-33992.175	23529.965
A151	-33997.961	23544.421
A175	-34013.209	23535.753
A493	-34037.757	23521.877
A9	-34065.255	23558.440
A495	-34049.389	23567.953
A497	-34038.817	23575.518
A26	-34029.202	23582.627
A45	-34011.154	23589.608
A44	-34009.338	23590.154
A498	-34000.451	23594.794
A32	-34001.013	23596.748
A492	-33998.531	23598.012
A499	-33997.979	23596.085
A66	-33991.128	23599.662
A65	-33989.271	23600.061
A38	-33976.164	23601.849
A37	-33973.542	23602.087
A52	-33964.194	23600.139
A54	-33955.545	23597.884
A505	-33941.889	23592.928
A70	-33933.535	23589.896
A481	-33920.337	23585.533
A95	-33910.488	23582.327
A485	-33896.109	23577.679
A488	-33890.669	23562.647
A117	-33884.705	23546.114
A116	-33884.425	23545.361
A115	-33883.457	23542.832
A123	-33884.047	23541.505
C540	-33886.295	23536.638
C541	-33902.350	23530.612
C542	-33913.732	23526.340
A228	-33937.900	23517.268
A491	-33946.519	23514.047
2-4	-33893.719	23561.717
2-5	-33890.992	23560.463
2-6	-33885.543	23545.453
2-7	-33893.774	23533.822
LT2-1	-33898.268	23545.800
2-8	-33902.940	23558.260
2-1	-33905.142	23529.573
2-12	-33909.387	23540.893
2-11	-33908.729	23541.140
2-10	-33908.976	23541.792
2-9	-33909.634	23541.547
2-2	-33913.562	23552.019
2-3	-33912.312	23554.746
1-1	-33897.367	23578.083
1-2	-33894.474	23570.100
1-3	-33895.728	23567.373
LT1-1	-33904.242	23564.182
LT1-2	-33908.242	23574.849
LT1-3	-33911.125	23582.533
1-4	-33914.429	23560.360
1-5	-33917.160	23561.602
1-8	-33920.412	23570.292
1-11	-33919.763	23570.542
1-6	-33925.018	23582.561
1-7	-33918.593	23584.963
1-10	-33920.006	23571.195
1-9	-33920.656	23570.943
3-1	-33913.604	23535.059
3-2	-33914.853	23532.330
LT3-4	-33924.843	23528.579
LT3-5	-33928.853	23539.250
LT3-1	-33916.869	23543.742
LT3-6	-33932.679	23549.453
LT3-2	-33920.697	23553.949
LT3-7	-33936.510	23559.660
LT3-3	-33924.527	23564.153

座標リスト

点　名	X座標	Y座標
3-8	-33927.783	23572.838
LT3-8	-33940.511	23570.335
3-18	-33931.167	23573.841
3-17	-33930.917	23573.189
3-16	-33930.260	23573.435
3-7	-33930.512	23574.089
3-3	-33935.217	23524.688
3-4	-33937.949	23525.930
3-12	-33940.964	23533.961
3-11	-33940.309	23534.205
3-10	-33940.552	23534.861
3-9	-33941.210	23534.619
LT3-9	-33945.033	23544.818
LT3-10	-33948.859	23555.021
3-15	-33951.880	23563.058
3-13	-33951.210	23563.293
3-14	-33951.462	23563.956
3-5	-33952.124	23563.709
3-6	-33950.880	23566.440
4-21	-33937.172	23578.003
4-20	-33937.530	23578.935
4-19	-33940.806	23577.705
4-18	-33940.447	23576.772
4-7	-33945.577	23574.847
4-10	-33945.821	23575.501
LT4-1	-33950.525	23588.041
4-6	-33954.017	23597.327
4-2	-33955.718	23573.302
LT4-2	-33959.931	23584.515
4-9	-33946.477	23575.253
4-8	-33946.235	23574.599
4-1	-33952.988	23572.058
4-3	-33963.407	23593.784
4-13	-33962.749	23594.031
4-12	-33962.993	23594.695
4-11	-33963.646	23594.445
LT4-3	-33965.922	23600.495
LT4-4	-33977.355	23588.557
LT4-5	-33982.036	23601.045
4-14	-33988.030	23584.553
4-17	-33988.272	23585.210
LT4-6	-33993.275	23598.535
4-4	-33998.983	23580.444
4-5	-34003.717	23593.081
4-16	-33988.927	23584.962
4-15	-33988.684	23584.306
5-2	-33944.809	23521.091
5-3	-33965.175	23513.451
5-4	-33967.908	23514.692
5-5	-33990.507	23574.940
5-6	-33989.270	23577.674
5-11	-33969.556	23585.068
5-10	-33969.309	23584.414
5-9	-33968.649	23584.658
5-7	-33968.900	23585.313
5-8	-33966.169	23584.068
5-1	-33943.568	23523.823
6-1	-33963.071	23507.831
6-2	-33964.314	23505.101
6-3	-33959.332	23491.811
6-4	-33964.767	23489.209
7-2	-33968.018	23492.089
7-1	-33966.890	23494.870
LT4-7	-33995.202	23570.358
LT4-12	-33982.279	23535.923
LT4-10	-33977.413	23522.931
C564	-33891.641	23562.280
LT4-8	-34050.629	23538.992
LT4-9	-33987.795	23519.063
LT4-11	-33992.994	23532.010
LT6-5	-33961.933	23498.751
LT6-6	-33950.318	23503.118
LT6-7	-33952.379	23502.343
LT6-8	-33955.503	23510.677

所在地番	八千代市八千代台南二丁目土地区画整理事業地内			工事名称	八千代市八千代台南二丁目土地区画整理事業		図面番号
図面名称	街区・画地出来形確認測量原図	縮尺	1/500	測量年月	平成20 年 3月	作成年月日 平成20 年 3 月 19日	

特記事項

「この測量成果は、国土地理院長の助言をうけて得たものである。
（助言番号） 平18 関公 第85号」

作成者

千葉県八千代市大和田新田３４８番地
千葉測量企画株式会社
代表取締役 勝間田宣幸
測量士
TEL047-485-3385
FAX047-485-3944